

# Verkehrsprojekt Deutsche Einheit Schiene Nr. 8

## Ausbautrecke Nürnberg - Ebersfeld

PFA 21 Altendorf - Hirschaid - Strullendorf  
 Bestand Str. 5900, km 46,000 - km 56,165

Planänderung nach § 73 Abs. 8 VwVfG

ersetzt die 1. Auslegung des Planfeststellungsverfahrens


geändert:  
 DB Netz AG  
 Regionalbereich Südost (LNGW(S))

Nürnberg, den 02.11.2018

*Alfons Planter*

c		
b		
a	Tekst: Anp. Verlauf Geh- und Radweg km 51,315 - km 51,375 (BW 175), Ergänzung BW 220, Anp. BW 207, 208, 210, 224, 225, 281, 324, 1. Einkürzung der Zufahrt (PFG); Anp. LSW (BW 15.2, 15.3, 16.1, 16.2, 17), Rankappe Maximilianstr. (BW-Nr. 190), Entfall BW 88.7, 88.8	02.11.2018
Index	Art der Änderung	Datum

Für die Änderung: DB Engineering & Consulting GmbH		Planverfasser: Ingenieurgesellschaft Planung ABS Nürnberg-Ebersfeld PA21	Anlagen-Nr.: 4
DB Netz AG DB Station&Service AG DB Energie GmbH		Hyder Consulting GmbH Leonhardt, André und Partner Beratende Ingenieure VBI AG	Auftrag-Nr.: DE000726
Ort, München, 02.11.2018		Ort, Berlin, 30.06.2014	Datum
Bauehrer: DB NETZE		Im Namen und für Rechnung des Bauherrn: DB ProjektBau GmbH DB Regionalbereich Südost Großprojekte VDE 8.1 Äußere Cramer-Klett-Straße 3 90489 Nürnberg	Plan-Nr.: 8a
Maßstab: 1:1000		Planfeststellung	
Lageplan Abschnitt Altendorf-Hirschaid-Strullendorf km 50,831 - 51,544		Blattgr.: 970 x 297	
Projekt: VDE 8.1 ABS Nürnberg-Ebersfeld		Einwirkungen (Lastmodelle):	
Strecke: 5900 Nürnberg Hbf - Bamberg / 5919 Eltersdorf - Leipzig - Neuwiederitzsch 5110 Strullendorf - Frensdorf		Höhen- und Koordinatensystem: DHHN 12 DHDN im System der DB AG	

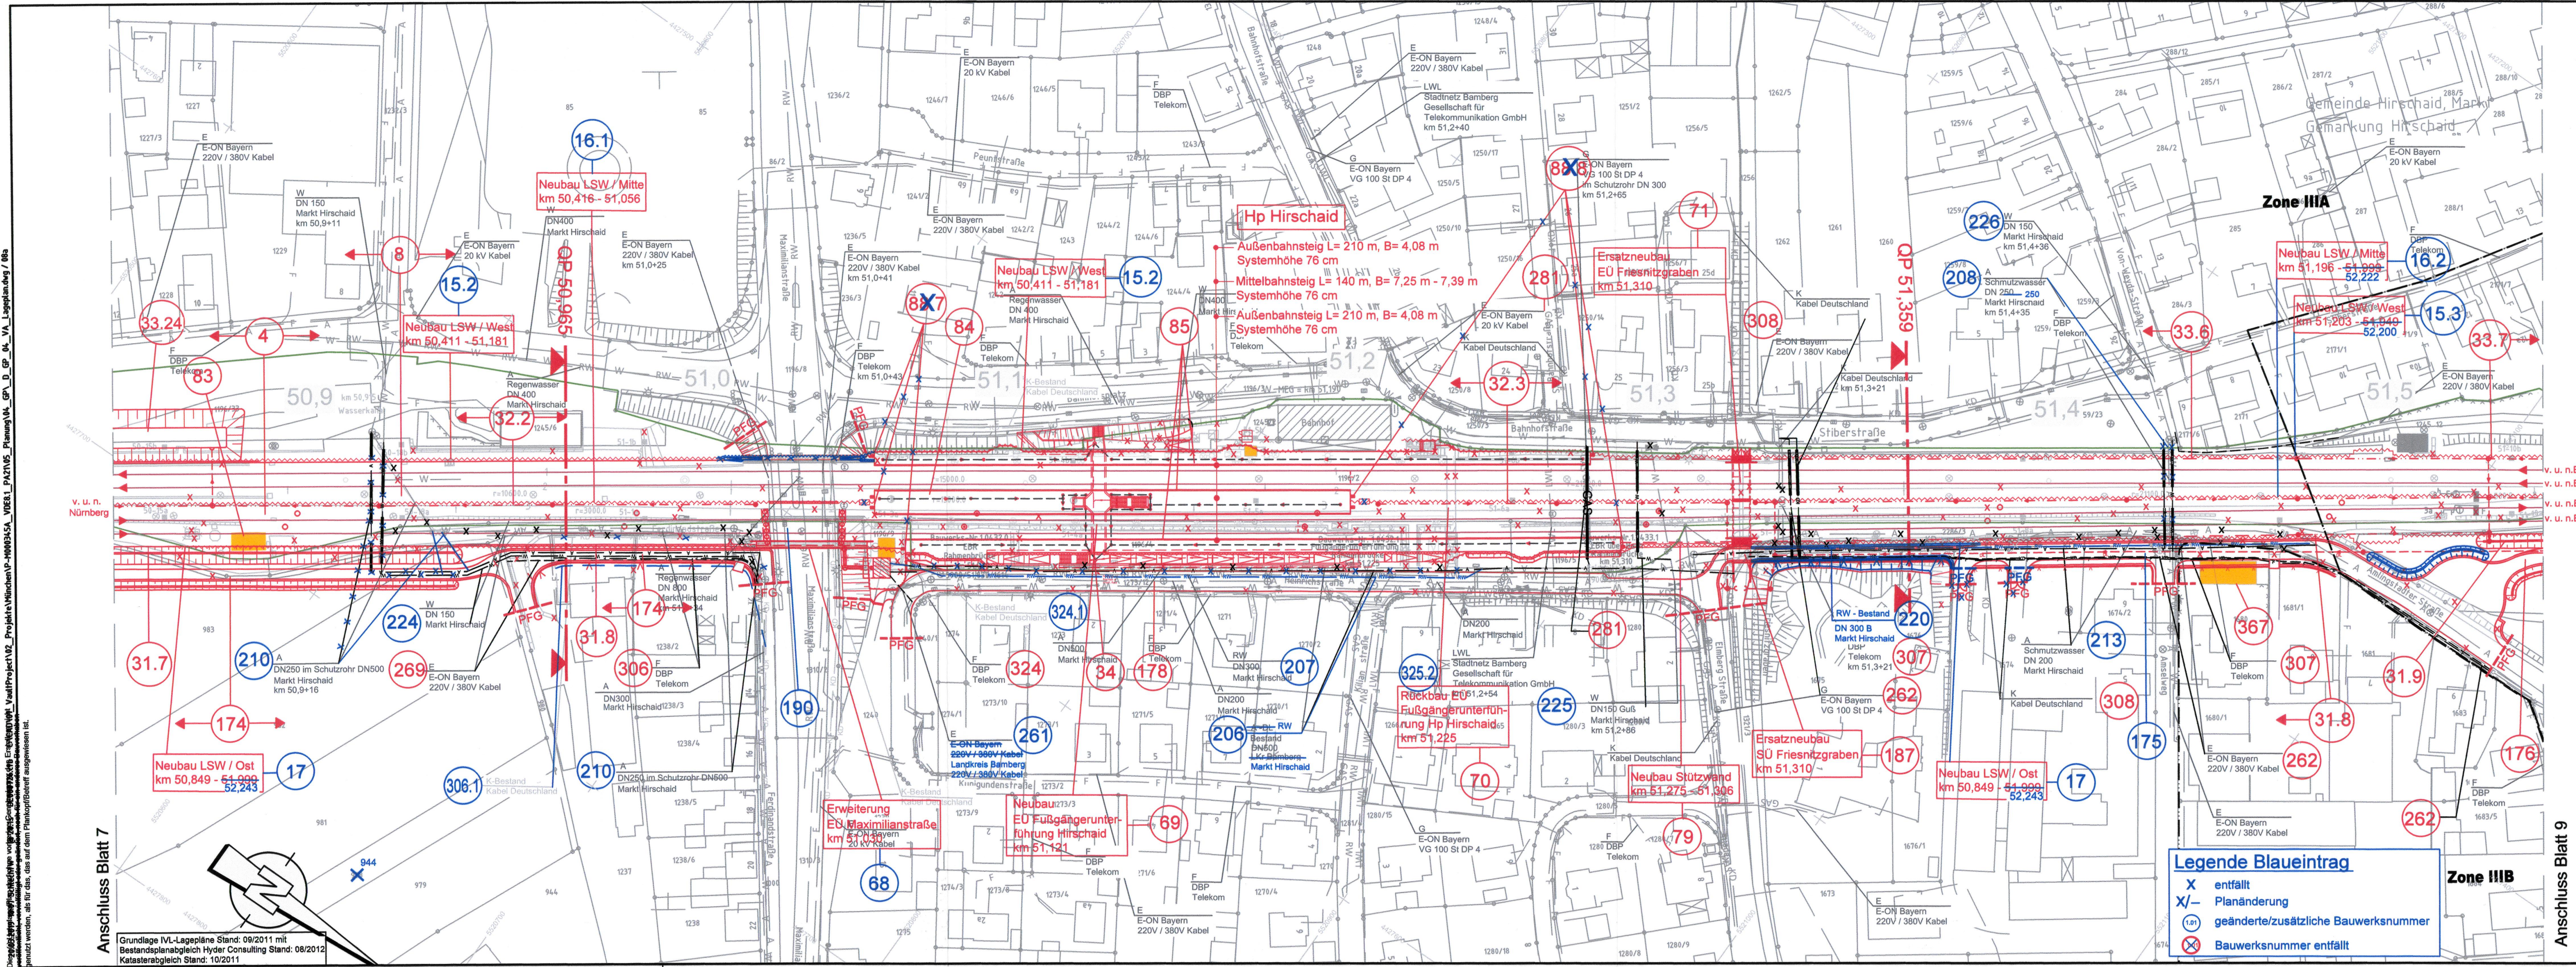

Grundlage IVL-Lagepläne Stand: 09/2011 mit Bestandsplanabgleich Hyder Consulting Stand: 08/2012 Katasterabgleich Stand: 10/2011  
 Anschließungsblatt 7  
 Die dargestellten planmäßigen Änderungen sind ausschließlich nach dem Planfeststellungsverfahren zu genehmigen.  
 Die Änderungen sind nur für die Zwecke der Planung und nicht für die Ausführung zu verwenden.  

Anschluss Blatt 9