

Verkehrsprojekt Deutsche Einheit Schiene Nr. 8

Ausbautrecke Nürnberg - Ebersfeld


PFA 21 Altendorf - Hirschaid - Strullendorf
 Bestand Str. 5900, km 46,000 - km 56,165

Planänderung nach § 73 Abs. 8 VwVfG

ersetzt die 1. Auslegung des Planfeststellungsverfahrens

geändert:
 DB Netz AG
 Regionalbereich Südost (LNGW(5))


Nürnberg, den 05.04.2019

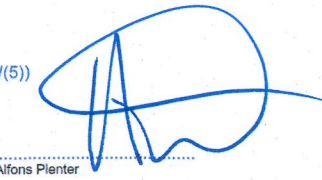

Alfons Planter

c		
b		
a	Änderung: Anpassung Zugänge HP Strullendorf (BW 73); Ergänzung BW Nr. 336, 337; Anpassung BW 33.10, 33.11, 33.11a; Anpassung LSP-Fläche BW 376; Anpassung Versickerbecken BW-Nr. 54, geänderte Lage der Druckleitung; Anpassung LSW BW 18, 19 u. Böschung; Anpassung Leitungen (BW-Nr.: 218, 231, 209, 229, 282; Ergänzung Hebeanlage BW-Nr. 57; Entfall BW-Nr. 88.13	05.04.2019
Index	Art der Änderung	Datum

Für die Änderung: DB Engineering & Consulting GmbH Region Süd Planung München Richelstraße 3 80634 München		Planverfasser: Ingenieurgesellschaft Planung ABS Nürnberg-Ebersfeld PA21 Hyder Consulting GmbH Leonhardt, André und Partner Beratende Ingenieure VBI AG Kilianstraße 120 90462 Nürnberg Tel.: (030) 67 05 21-0 Fax: (030) 67 05 21-11	Anlagen-Nr.: 4 Auftrag-Nr.: DE000726 Datum: 04/2019 Name: Brandt gez.: 04/2019 W. Schlecht bearb.: 04/2019 W. Schlecht gepr.: 04/2019 R. Minkus
Ort, München, 05.04.2019		Ort, Berlin, 30.06.2014	
Bauherr: DB Netz AG DB Station&Service AG DB Energie GmbH		Im Namen und für Rechnung des Bauherrn: DB ProjektBau GmbH Regionalbereich Südost Großprojekte VDE 8.1 Außere Cramer-Klett-Straße 3 90489 Nürnberg Nürnberg, 08.04.2014 Datum, Unterschrift Alfons Planter	Plan-Nr.: 13a Planfeststellung Planzeichen: Blattgr.: 297x970 Einwirkungen (Lastmodelle):
Maßstab: 1:1000		Lageplan Abschnitt Altendorf-Hirschaid-Strullendorf km 54,395 - 55,108	
Projekt: VDE 8.1 ABS Nürnberg-Ebersfeld		Höhen- und Koordinatensystem DHHN 12 DHDN im System der DB AG	
Strecke: 5900 Nürnberg Hbf - Bamberg / 5919 Eltersdorf - Leipzig - Neuwiederitzsch 5110 Strullendorf - Frensdorf			

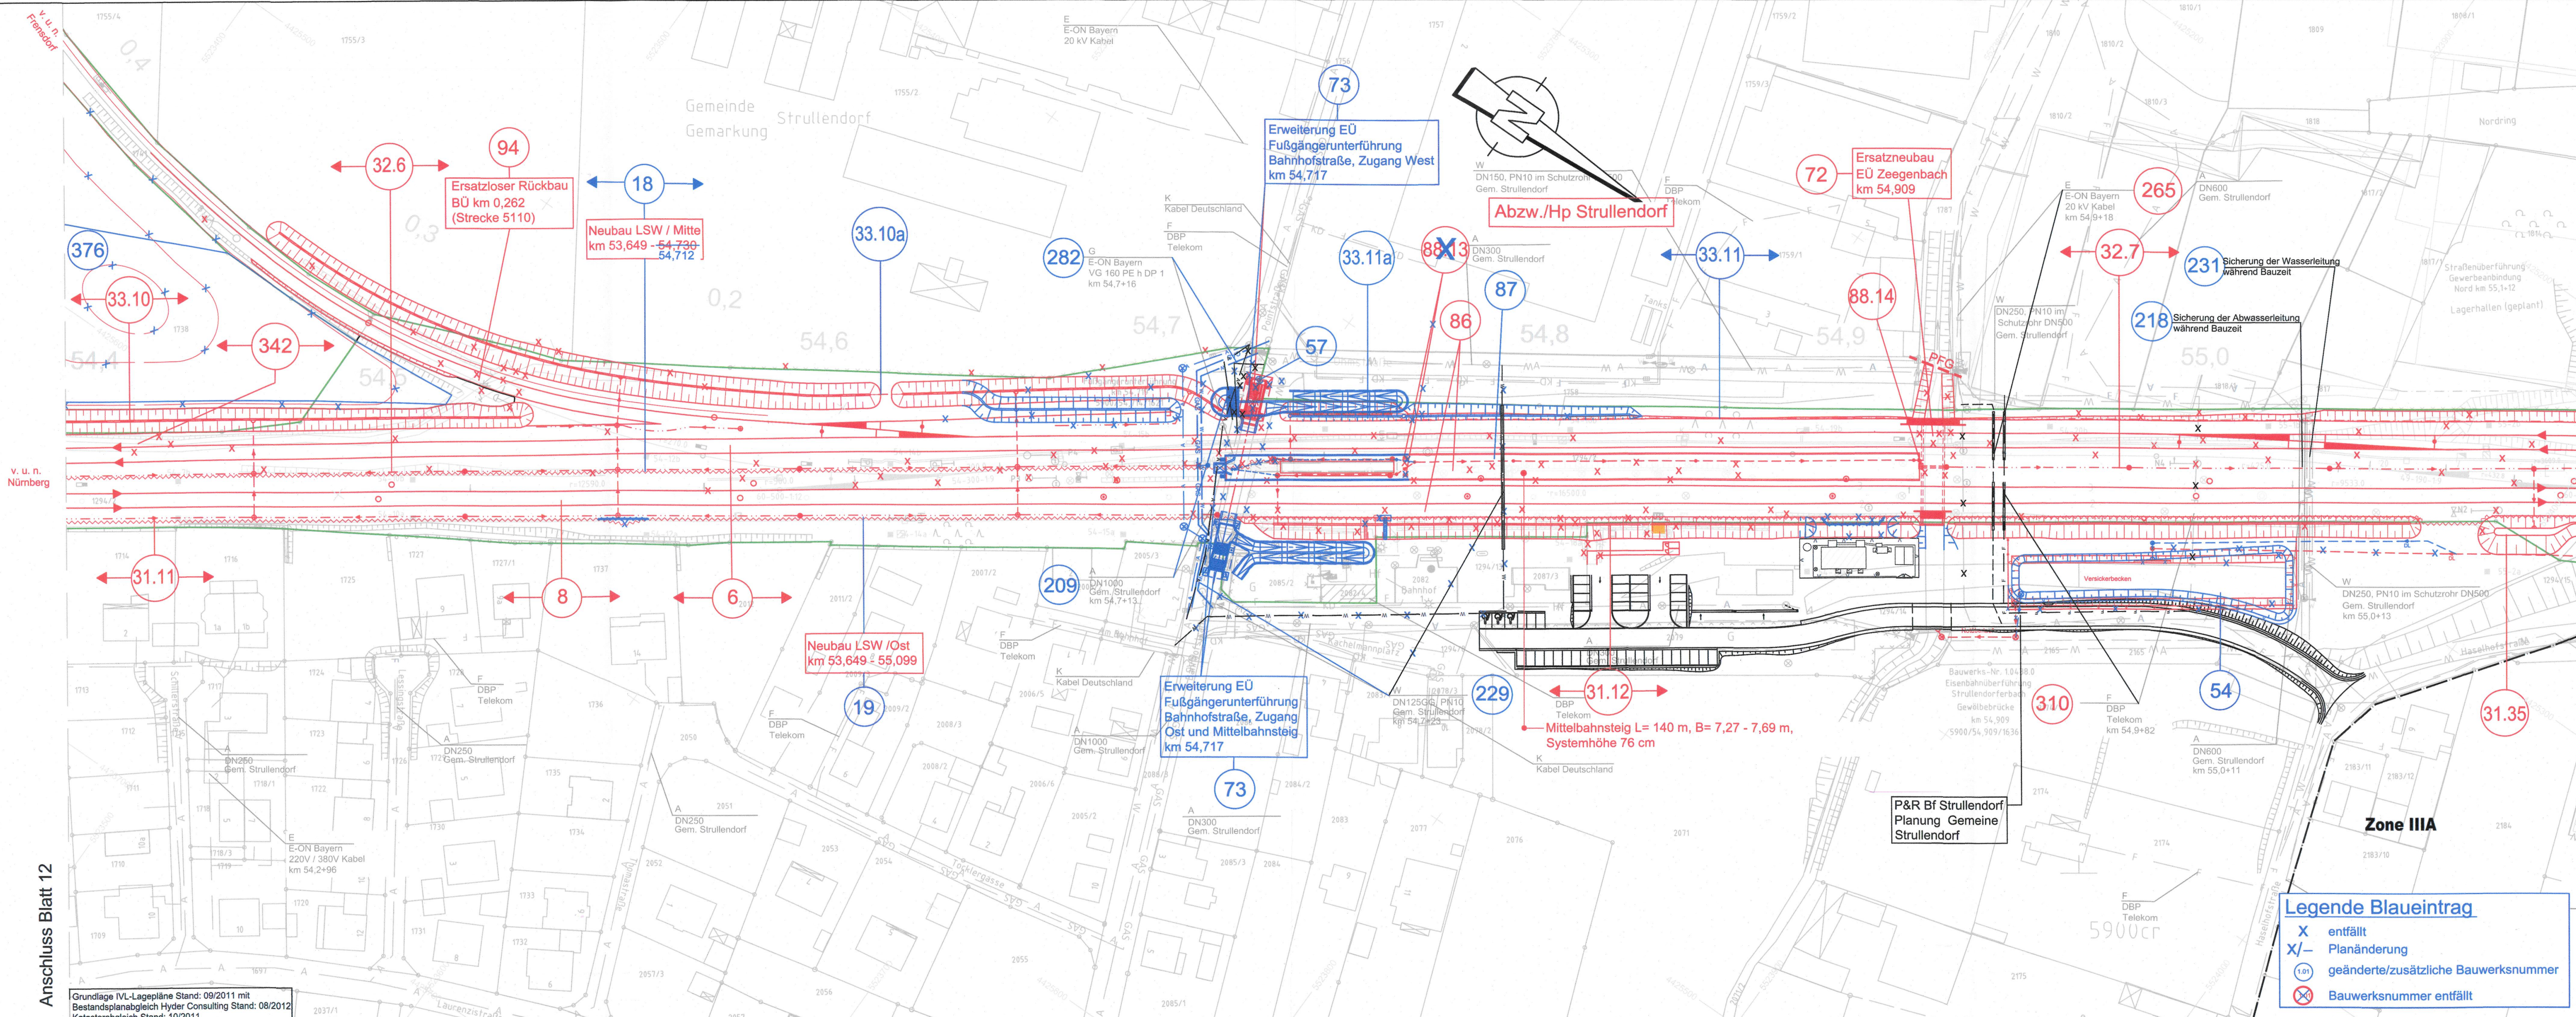

Diese(n) Unterlage(n) Plan darf ohne vorherige Genehmigung des Erstellers nicht veröffentlicht, vervielfältigt oder geändert, noch für ein anderes Bauwesen genutzt werden, als für das, was auf dem Planfeststellungsverfahren festgelegt ist.
 08.05.2019 17:48 MinkusR @ 22.05 DE000726.ctb C:\CAD\IVL_Vault\Project\02_Projekte\München\P-H00054-SA_VDE8.1_PA21\05_Planung\W_GP_D_GP_04_VA_Lageplan.dwg / Ba

Anschluss Blatt 12

Anschluss Blatt 14

Grundlage IVL-Lagepläne Stand: 09/2011 mit Bestandsplanabgleich Hyder Consulting Stand: 08/2012 Katasterabgleich Stand: 10/2011