


19 T1-38,00 - 295.50 - 20 T1-32,00
 19 ~~T1-35,00~~ ~~-292.00~~ 20 T1-29,00

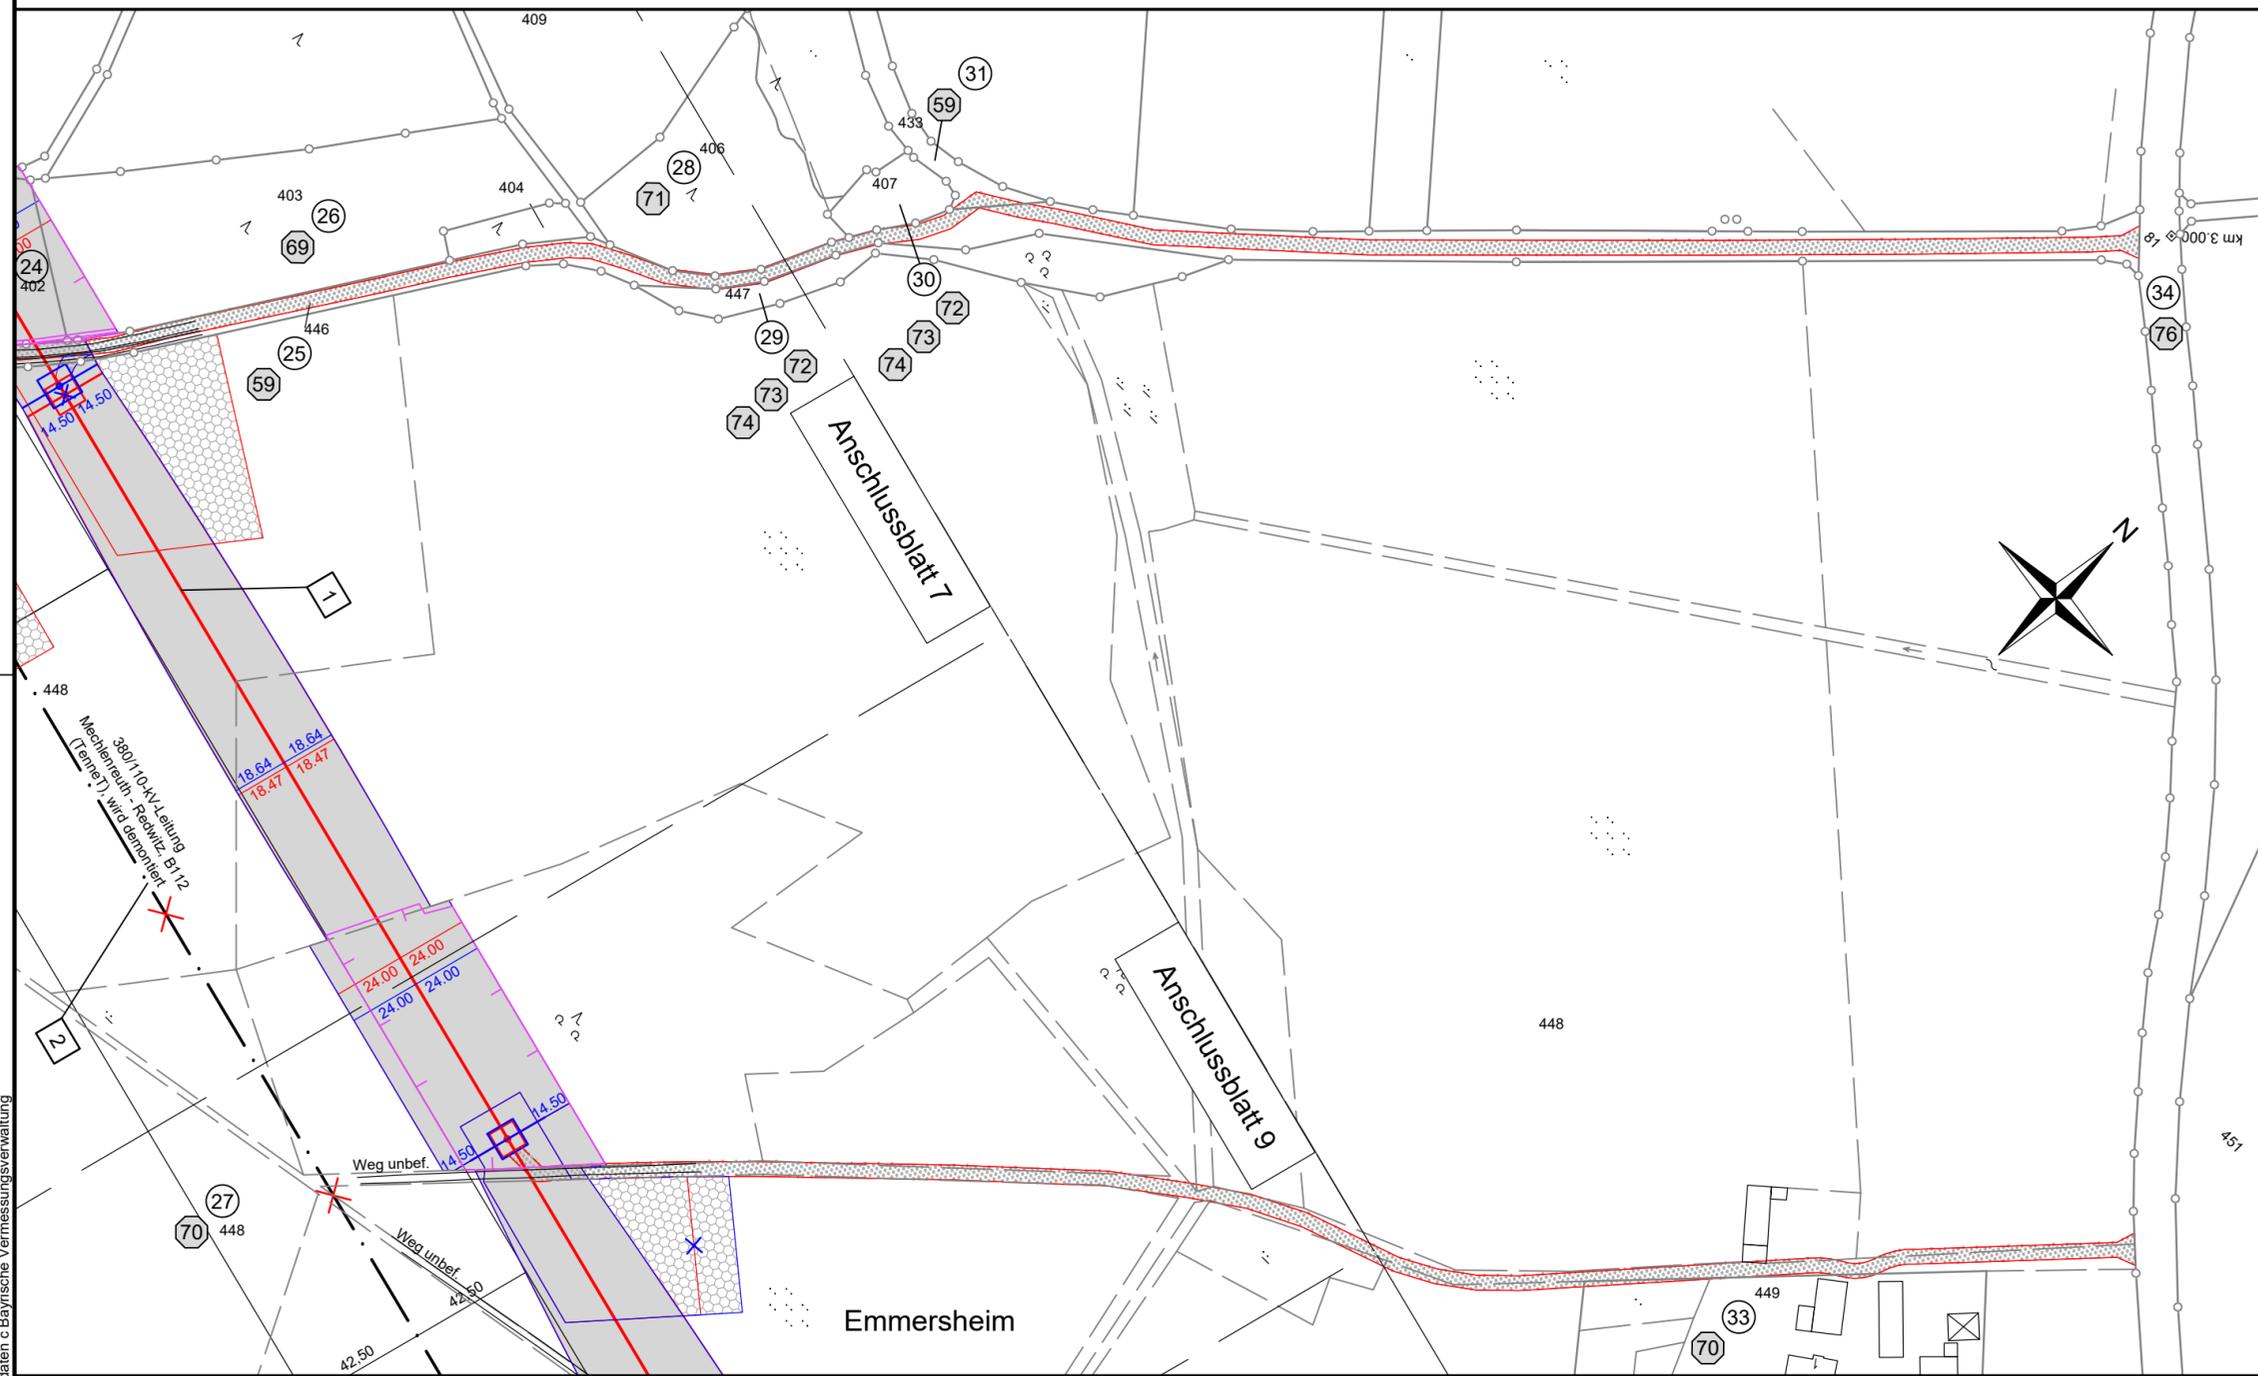

Landkreis Kronach

Markt Küps

Gemarkung Burkersdorf

Quelle: Geobasisdaten c Bayrische Vermessungsverwaltung

Unterlage 3.2



380/110-kV-Leitung Redwitz - Mechlenreuth


Ltg. Nr. B159

LAGE-/GRÜNDERWERBSPLAN Mast Nr. 19 - Mast Nr. 20 - Zuwegung

2 380/110-kV-Ltg. Mechlenreuth- Redwitz, B112 (Tennet)
Mast Nr. 93 - Mast Nr. 94, Rückbau

2. Deckblatt

Legende:

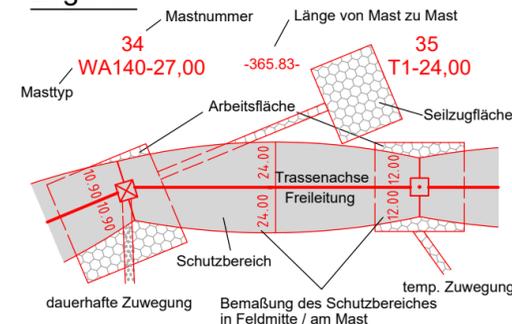

Grenzen:

- 1 Bauwerksnummer
 - Ⓜ Eigentümer-schlüsselnummer
 - Ⓢ Grundstücks-ordnungsnummer
 - 37 Flurstücksnummer
 - ⊠ Abspannmast
 - ⊡ Tragmast
 - ⊞ Schutz-/Schleifgerüst
- Land
 - Kreis
 - Stadt/Gem.
 - Gemarkung
 - Flurstück
 - Flurbereinigung
 - Rückbau
 - Hoch- u. Mittelsp.-Ltg.
 - Waldeinschlag

Planfeststellungsunterlage

Aufgestellt Bayreuth, 17.08.2018

i.V. Elberly *i.A. Marie Sprung*

Firma: Omexom Hochspannung GmbH
 Maßstab: 1 : 2000
 Einheit: Meter

Datum	Name
Bearb. 13.02.2018	Joachim
Gepr. 14.02.2018	Kühnemund
Zustand	Gültig
Org.-Einheit	-

A 2. Deckblatt 21.08.20 OHS
 Zust. Änderung Datum Name Blatt: 08 / 66



Satzungsgemäß ausgelegt in der Zeit vom bis

Zeit und Ort der Auslegung sind vor Auslegung ortsüblich bekannt gemacht worden

Gemeinde:

Dienstsigel/Unterschrift

Planfeststellungsbehörde

Planfestgestellt mit Beschluss der Regierung von Oberfranken vom 08.11.2021, Az. 22-3322-5/18 Bayreuth, 08.11.2021

gez. Stadler
Regierungsdirektorin

