

124
WE/WAdiff140-30,00

- 205.25 - ~~206.10~~
- 205.95 - ~~206.28~~

C06 380-kV-Portal
C02 380-kV-Portal

1 (B112)
WA120/WE/23,2

- 166.0 - / - 196.1 - NK4 110-kV-Portal / C8
- 111.9 - / - 162.7 - DK9 110-kV-Portal / B3

Unterlage 3.2



380/110-kV-Leitung Redwitz - Mechlenreuth


Ltg. Nr. B159

LAGE-/GRUNDERWERBSPLAN Mast-Nr. 124 - UW Mechlenreuth - Zuwegung

2 380/110-kV-Ltg. Mechlenreuth- Redwitz, B112 (Tennet)
UW Mechlenreuth - Mast Nr. 1, Rückbau


2. Deckblatt

Legende:

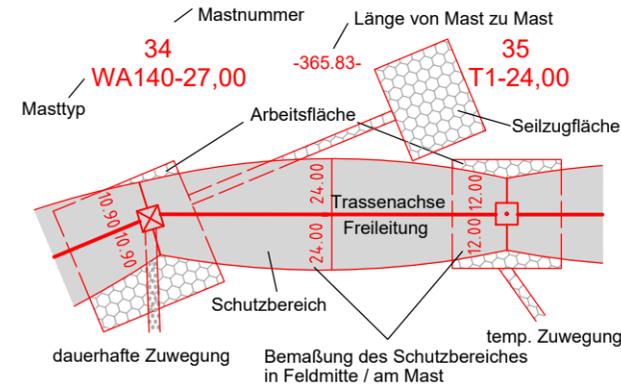


Grenzen:

- 1 Bauwerksnummer
- 1 Eigentümer-schlüsselnummer
- 5 Grundstücks-ordnungsnummer
- 37 Flurstücksnummer
- ⊠ Abspannmast
- ⊠ Tragmast
- ⊠ Schutz-/Schleifgerüst
- Land
- Kreis
- Stadt/Gem.
- Gemarkung
- Flurstück
- Flurbereinigung
- Rückbau
- Hoch- u. Mittelsp.-Ltg.
- Waldeinschlag

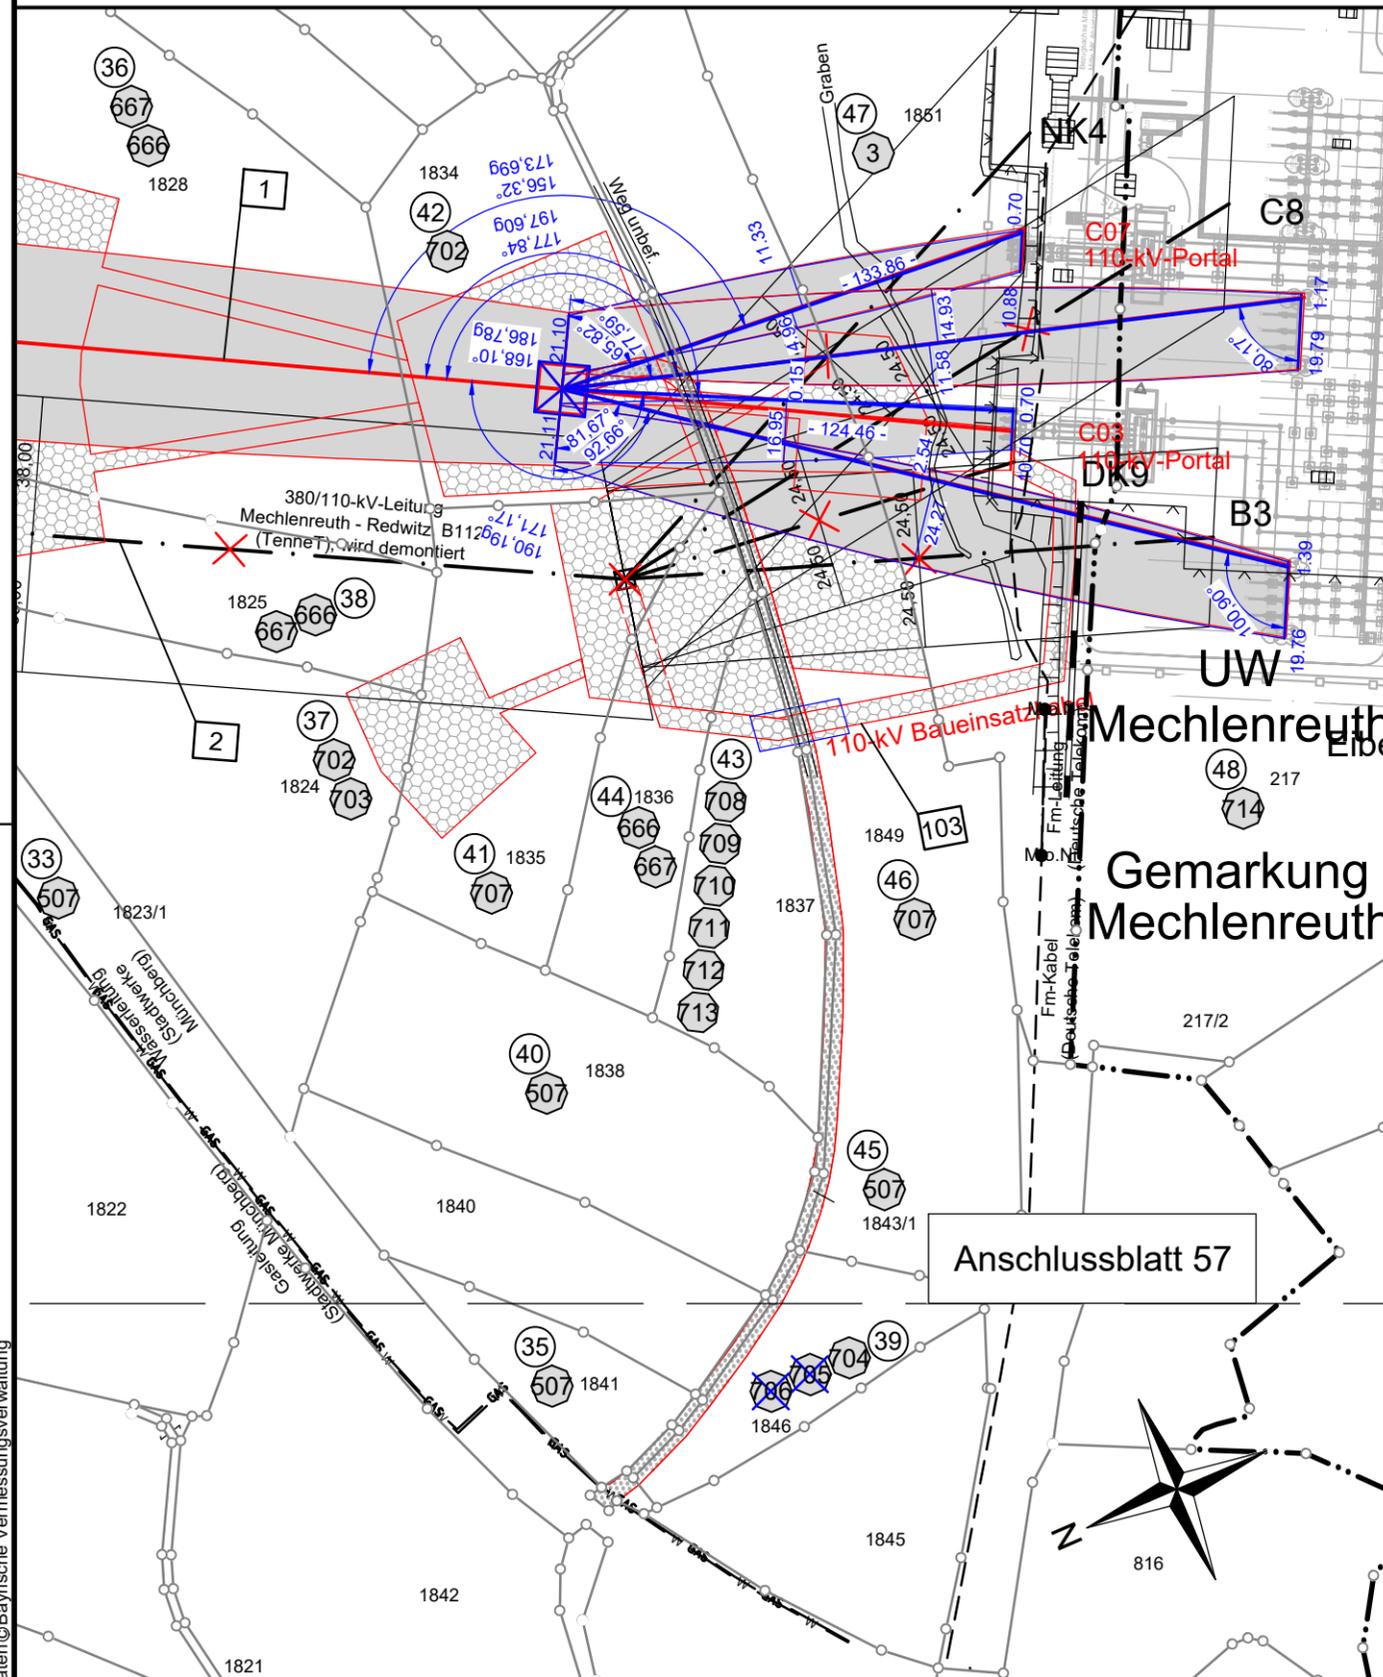

Anschlussblatt 57

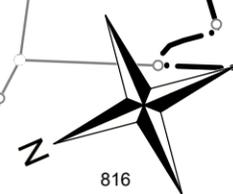

Landkreis Hof Stadt Münchberg
Gemarkung Münchberg


Planfeststellungsunterlage

Aufgestellt Bayreuth, 17.08.2018

i.V. Ecker *i.A. Mark Sprung*

Firma Omexom Hochspannung GmbH
Maßstab: 1 : 2000
Einheit: Meter

Datum	Name
Bearb. 19.02.2018	Joachim
Gepr. 20.02.2018	Kühnemund
Zustand	Gültig
Org.-Einheit	-

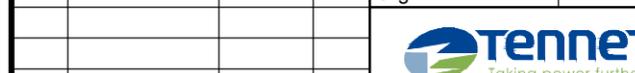

A 2. Deckblatt 02.10.20 OHS
Zust. Änderung Datum Name Blatt: 58 / 66

Satzungsgemäß ausgelegt in der Zeit vom bis

Zeit und Ort der Auslegung sind vor Auslegung ortsüblich bekannt gemacht worden

Gemeinde:

Dienstsigel/Unterschrift

Planfeststellungsbehörde
Planfestgestellt mit Beschluss der Regierung von Oberfranken vom 08.11.2021, Az. 22-3322-5/18 Bayreuth, 08.11.2021



gez. Stadler
Regierungsdirektorin