
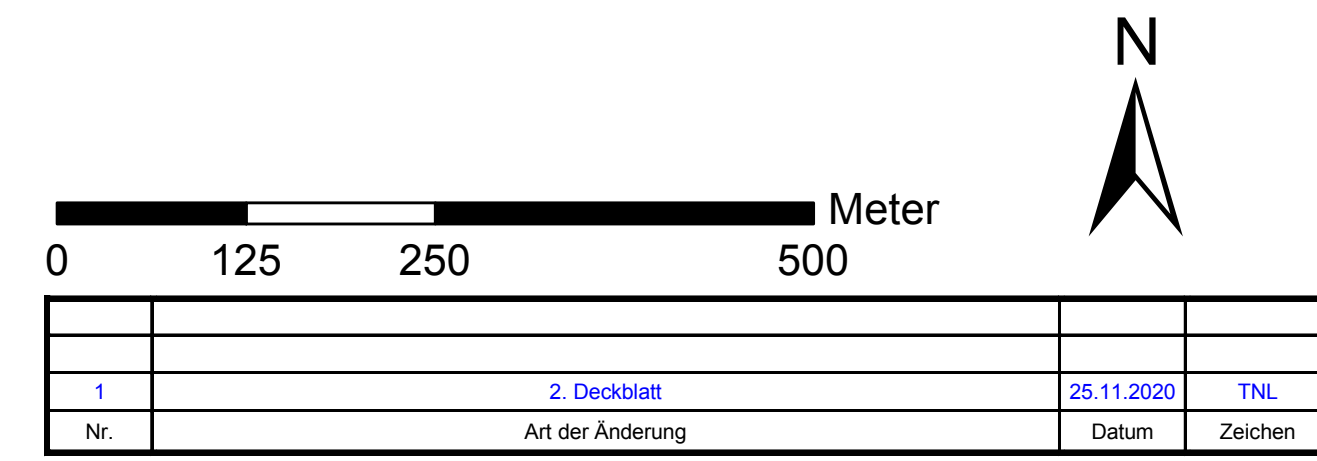





Planfestgestellt mit Beschluss der Regierung von Oberfranken vom 08.11.2021.
 Az. 22-3322-5/18
 Bayreuth, 08.11.2021

gez. Stadler
 Regierungsdirektorin

Unterlagen zum Planfeststellungsverfahren (2. Deckblatt)
 Umweltstudie (UVS / LBP)

Vorhabensträger: TenneT TSO GmbH			
Bernecker Straße 70 95448 Bayreuth			
Ersteller: TNL Umweltplanung			
Raiffeisenstraße 7 35410 Hungen		Tel.: +49 (0) 6402/ 51 9621-0 Fax: +49 (0) 6402/ 51 9621-30	
Institut für Umweltplanung und Raumentwicklung			
Amalienstraße 79 80799 München		Tel.: +49 (0) 89/ 30 74 975-0 Fax: +49 (0) 89/ 30 74 975-25	
Vorhaben: Ostbayernring – Ersatzneubau 380/110-kV-Höchstspannungsleitung Redwitz – Schwandorf einschließlich Rückbau der Bestandsleitung			
Abschnitt Umspannwerk Redwitz – Umspannwerk Mechenreuth (Ltg.Nr. B159) Mast-Nr. 47 - 57			
Unterlage: Umweltstudie (UVS / LBP)			
Bestands-/ Konfliktplan Tiere, Pflanzen & biologische Vielfalt: Biotope/Pflanzen			
Unterlage- / Blatt-Nr.: C 11.1.2 / Blatt 5 von 11	bearbeitet:	Helbing	06.06.2018
Maßstab	gezeichnet:	Zankl	06.08.2018
Blattgröße	geprüft:	Bernshausen / Marzelli	17.08.2018