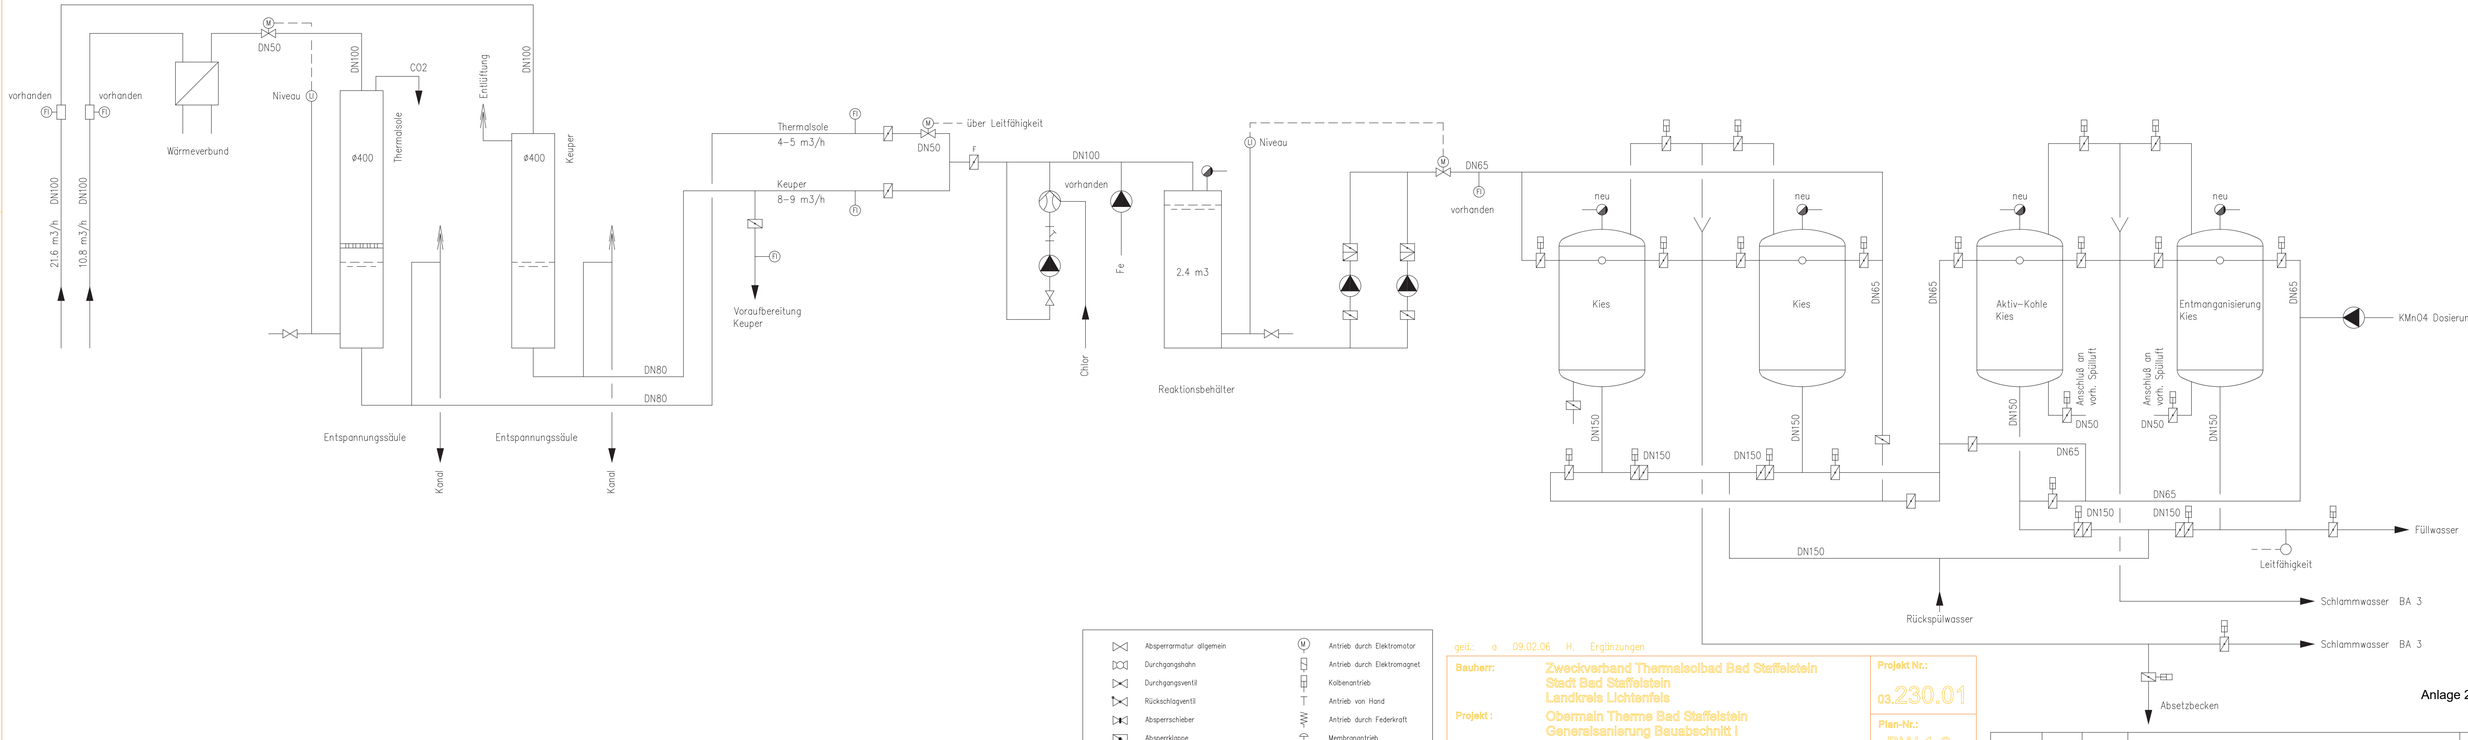

Absperrarmatur allgemein
Durchgangshahn
Durchgangsventil
Rückschlagventil
Absperrschieber
Absperrklappe
Rückschlagklappe

Antrieb durch Elektromotor
Antrieb durch Elektromagnet
Kolbenantrieb
Antrieb von Hand
Antrieb durch Federkraft
Membranantrieb
Antrieb durch Fluid

Fluidfilter
Durchflußmeßgerät
Druckmeßgerät
Flüssigkeitspumpe
Strahlflüssigkeitspumpe
Verdichter
Membranpumpe

Druckanzeige
Temperaturanzeige
Durchflußanzeige
Höhenstandsmessung
Strömungswächter
Endschalter

F..... Feineinstellung
O..... Ozonbeständig
Liefergrenze

Graphische Symbole nach DIN 30 600
Kennbuchstaben für EMSR-Technik nach DIN 19 227

geä.: a 09.02.06 H. Ergänzungen

Bauherr: Zweckverband Thermalsolbad Bad Staffelstein
Stadt Bad Staffelstein
Landkreis Lichtenfels

Projekt: Obermain Therme Bad Staffelstein
Generalsanierung Bauabschnitt I

Planart: Ausführungsplan
Funktionsschema
Voraufbereitung Badewasser

stat. - konstr. Bearbeitung: iplan gmbh
Kurt-Schumacher-Str. 21
95326 Kulmbach
Tel.: 09221/6706-0
Fax.: 09221/6706-26

Projekt Nr.: 03.230.01

Plan-Nr.: BW 1-2 a

Maßstab: %

Bearbeiter: H.

Kulmbach, 06.02.06 .....

Anlage 2.1

Index	Datum	Name	Art der Änderung	Geprüft
A	18.07.	Schmitz	Bestandsplan erstellt	
	Datum	Name		
Entwurf				
Gezeichnet				
Geprüft				

POWATEC
GmbH & Co. KG
Von-Werthern-Straße 4A
96487 Dörfles-Esbach
Tel.: 09561 / 23 84-0 Fax: 09561 / 23 84-20
E-Mail: info@powatec.de

Maßstab ohne

Hallenbad Staffelstein
Bestandsplan - Fließschema

Zeichnungsnummer 1.2 | Ind. A
Auftragsnummer

Original 90,0/35,0

Ohne unsere Genehmigung darf diese Zeichnung nicht vervielfältigt oder überarbeitet werden. Sie ist Dritten nicht zugänglich zu machen. Zuwiderhandlungen werden nach §§ 1, 17, 18 UWG verfolgt. Sämtliche Rechte nach § 7.1 PatG vorbehalten.

Zeichnungsablage: C:\..\Bestand\Staffelstein*.dwg