


06.12.2018 14:40 SchrethW @20.18  
 C:\CAD\U1\_Vault\Project\U2\_Projekt\Wünchen\p-H00353A\_VDE8.1\_PAZ1\VE\_Planung\VA\_GPA\_D\_GP\_04\_VA\_Lageplanbw / 15a

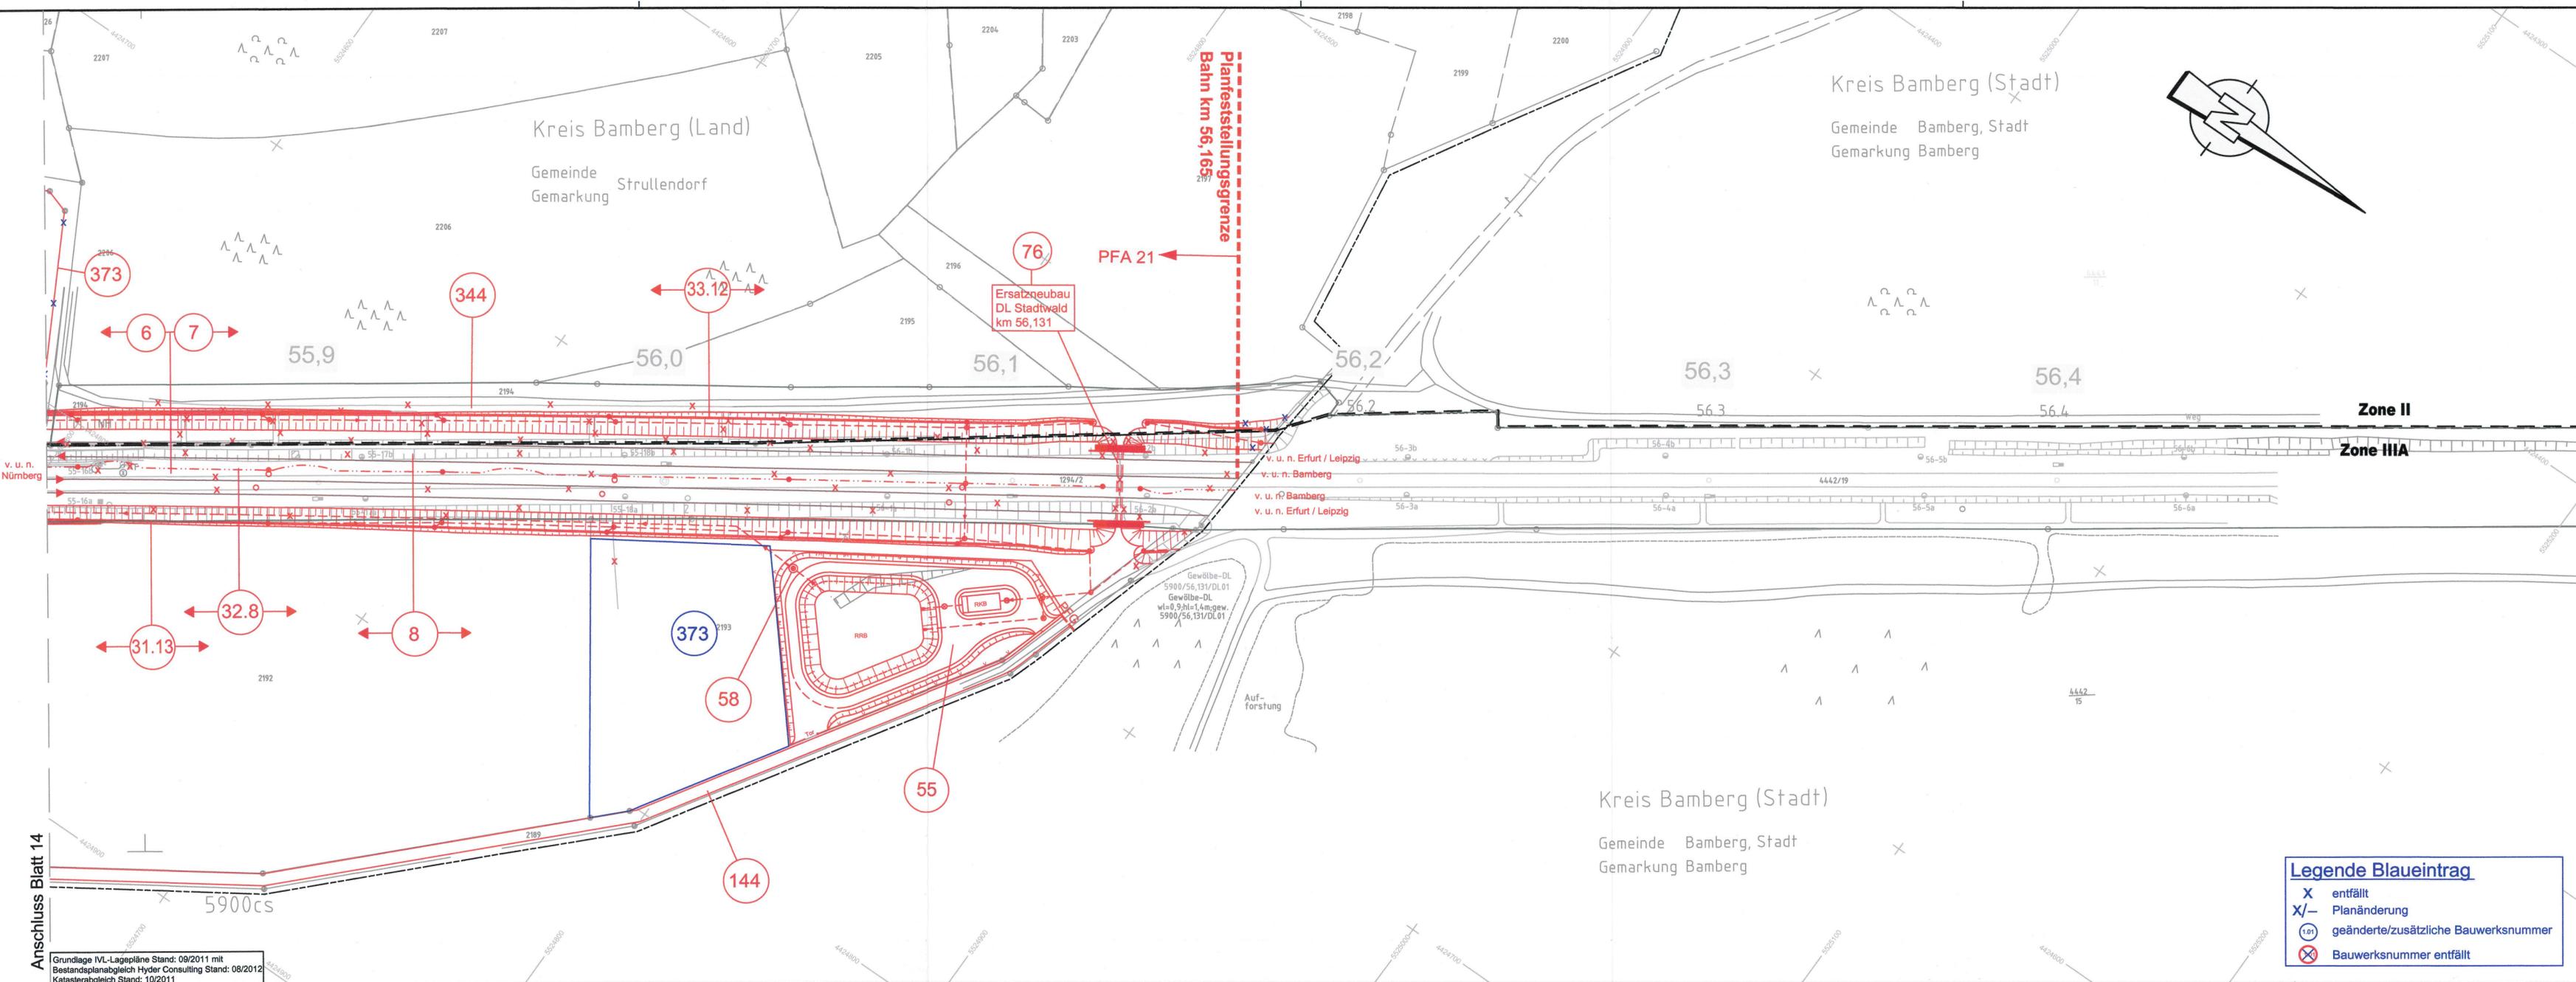

**Legende Blau eintrag**

- X entfällt
- X/- Planänderung
- (L1) geänderte/zusätzliche Bauwerksnummer
- ⊗ Bauwerksnummer entfällt

# Verkehrsprojekt Deutsche Einheit Schiene Nr. 8

## Ausbautrecke Nürnberg - Ebersfeld

PFA 21 Altendorf - Hirschaid - Strullendorf  
 Bestand Str. 5900, km 46,000 - km 56,165

Planänderung nach § 73 Abs. 8 VwVfG  
 ersetzt die 1. Auslegung des Planfeststellungsverfahrens

geändert:  
 DB Netz AG  
 Regionalbereich Südost (LNGW(S))  
 Nürnberg, den 02.11.2018  
 Alfons Planter

c		
b		
a	Tektur: Ergänzung LBP-Fläche BW 373, Entfall Bereich hinter km 56,165	02.11.2018
Index	Art der Änderung	Datum

Für die Änderung: DB Engineering & Consulting GmbH Region Süd Planung München Richelestraße 3 80634 München	Planverfasser: Ingenieurgesellschaft Planung ABS Nürnberg-Ebersfeld PA21 Hyder Consulting GmbH Leonhardt, André und Partner Beratende Ingenieure VBI AG Klammstraße 120 90425 Nürnberg Tel.: (0911) 83 36-400 Fax: (0911) 83 36-110	Anlagen-Nr.: 4 Auftrag-Nr.: DE000726 <table border="1"> <tr> <th>Datum</th> <th>Name</th> </tr> <tr> <td>10/2018</td> <td>W. Schlecht</td> </tr> <tr> <td>10/2018</td> <td>W. Schlecht</td> </tr> <tr> <td>10/2018</td> <td>F. Schlecht</td> </tr> </table>	Datum	Name	10/2018	W. Schlecht	10/2018	W. Schlecht	10/2018	F. Schlecht
Datum	Name									
10/2018	W. Schlecht									
10/2018	W. Schlecht									
10/2018	F. Schlecht									
Ort, München, 02.11.2018 Datum, Unterschrift	Ort, Berlin, 30.06.2014 Datum, Unterschrift	Im Namen und für Rechnung des Bauherrn: DB ProjektBau GmbH Regionalbereich Südost Großprojekte VDE 8.1 Äußere Cramer-Klett-Straße 3 90489 Nürnberg Nürnberg, 02.11.2018 Datum, Unterschrift								
Bauherr: DB Netz AG DB Station&Service AG DB Energie GmbH	<b>DB NETZE</b>	Plan-Nr.: 15a Planart: Planfeststellung Planzeichen: 297x970 Einwirkungen (Lastmodelle): Höhen- und Koordinatensystem DHHN 12 DHDN im System der DB AG								
Maßstab: 1:1000	<b>Lageplan</b> Abschnitt Altendorf-Hirschaid-Strullendorf km 55,820 - 56,165	Projekt: VDE 8.1 ABS Nürnberg-Ebersfeld Strecke: 5900 Nürnberg Hbf - Bamberg / 5919 Eltersdorf - Leipzig - Neuwiederitzsch 5110 Strullendorf - Frensdorf								

Grundlage IVL-Lagepläne Stand: 09/2011 mit Bestandsplanabgleich Hyder Consulting Stand: 08/2012 Katasterabgleich Stand: 10/2011