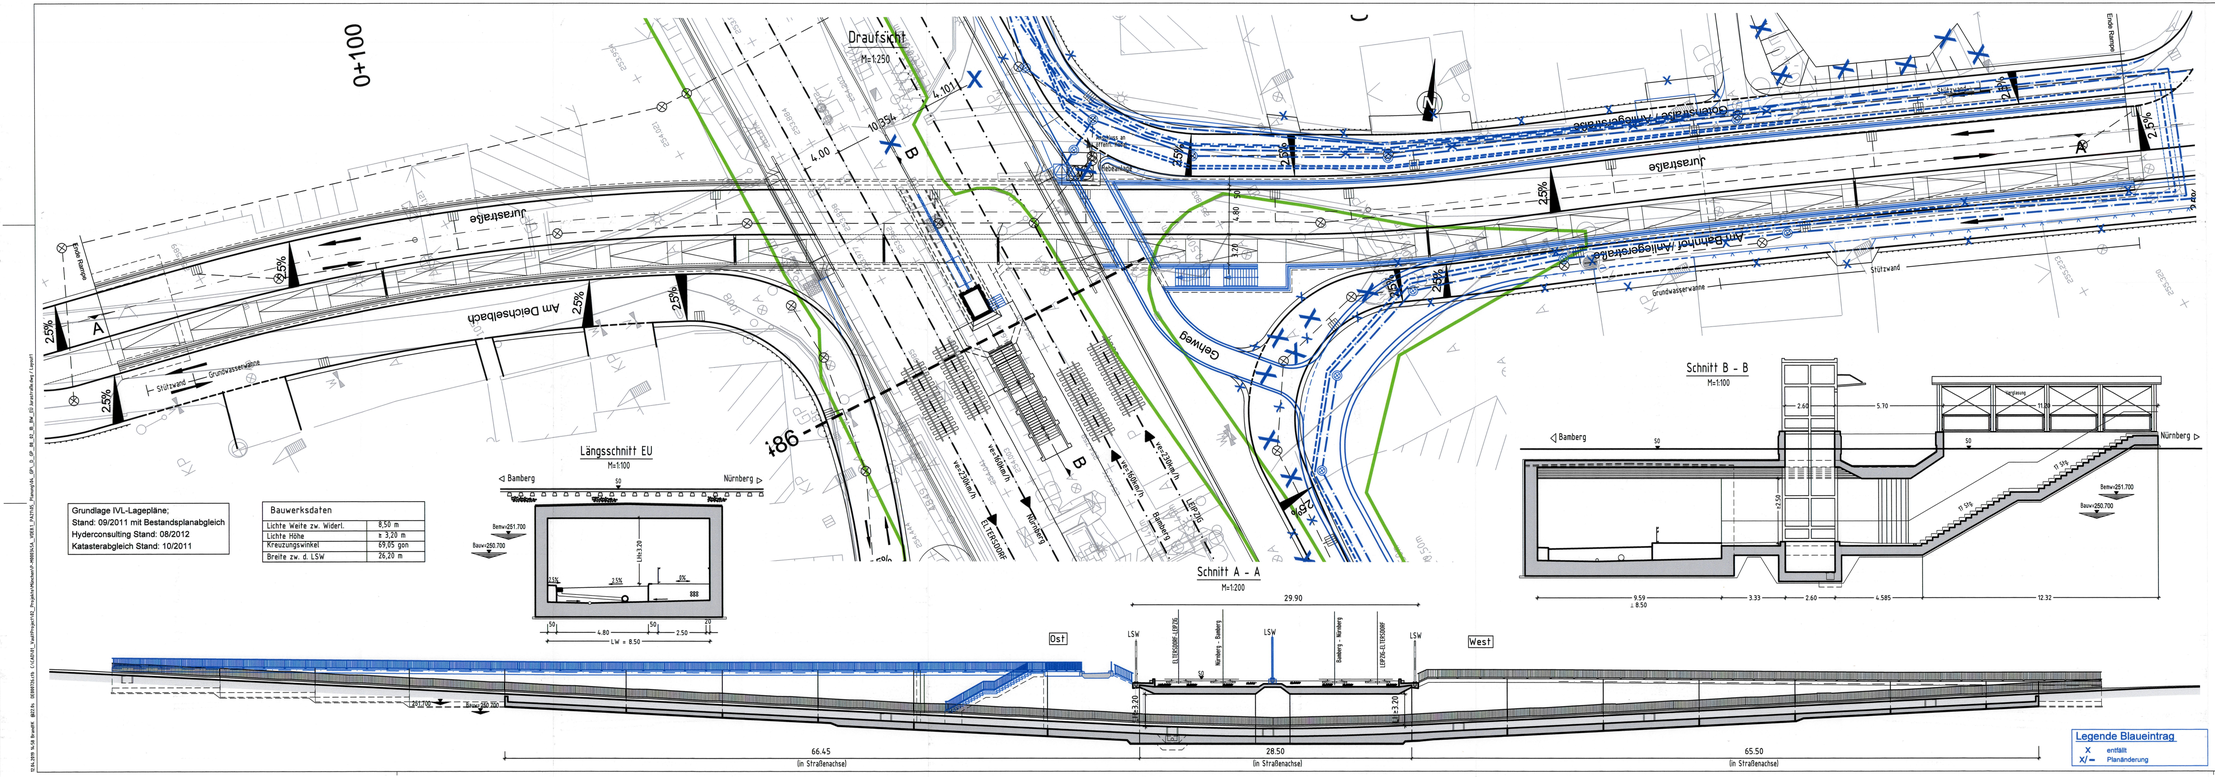

Grundlage IVL-Lageplänе;
Stand: 09/2011 mit Bestandsplanabgleich
Hyderconsulting Stand: 08/2012
Katasterabgleich Stand: 10/2011

Bauwerksdaten	
Lichte Weite zw. Widerl.	8,50 m
Lichte Höhe	≥ 3,20 m
Kreuzungswinkel	69,05 gon
Breite zw. d. LSW	26,20 m

Grundlage der Planunterlage ist die Planung der Ingenieurgemeinschaft
Planung ABS Nürnberg-Ebensfeld PA21
Hyder Consulting GmbH
Leonhardt, Andrä und Partner, Beratende Ingenieure VBI AG
mit Stand 30.06.2014

Verkehrsprojekt Deutsche Einheit Schiene Nr. 8

Ausbaustrecke Nürnberg - Ebensfeld

PFA 21 Altendorf - Hirschaid - Strullendorf
Bestand Str. 5900, km 46,000 - km 56,165

Planänderung nach § 73 Abs. 8 VwVfG

ersetzt die 1. Auslegung des Planfeststellungsverfahrens

geändert:
DB Netz AG
Regionalbereich Südost (I.NOVRS)

Nürnberg, den 05.04.2019 Alfons Plenter

Index	Art der Änderung	Datum
c		
b	Teiltur: Verlängerung LSW beinordnte (BW-Nr. 12.2.), Drittel Böschung Ostentrasse, Verbreiterung Treppenzugang (BW-Nr. 84.4), Verschiebung Tor in LSW BW-Nr. 12.2, Anp OK GWW und Fußgängerzone an neuen Straßenlinien, Leitungsverlegung	08.04.2019
a	Änderung der Abmessungen Lw, Lh	29.03.2017

Für die Änderung:
DB Engineering & Consulting GmbH
Region Süd
Planung München
Richelstraße 3
80634 München
Ort, München 29.03.2017

Planverfasser:
Ingenieurgemeinschaft Planung ABS Nürnberg-Ebensfeld PA21
Hyder Consulting GmbH
Niederlassung Süd
Boosstraße/Ecke 61-65
90451 Nürnberg
Tel.: (0911) 97 91 21-0
Fax: (0911) 97 91 21-11
Leonhardt, Andrä und Partner Beratende Ingenieure VBI AG
Kilianstraße 100
97070 Würzburg
Tel.: (0911) 95 24-400
Fax: (0911) 95 24-410
Ort, Berlin, 30.06.2014
Datum, Unterschrift

Bauherr:
DB Netz AG
DB Station&Service AG
DB Energie GmbH

Im Namen und für Rechnung des Bauherrn:
DB Netz AG
Grundprojekte VDE 8.1
Projektabschnitt VDE 8.1
ABS Nürnberg - Ebensfeld
Nürnberg, 29.03.2017
Datum, Unterschrift Alfons Plenter

Anlagen-Nr.: 8.2
Auftrag-Nr.:

	Datum	Name
gez.	04/2019	W. Schlöchl
bearb.	04/2019	W. Schlöchl
gepr.	04/2019	R. Minkus

Plan-Nr.: 1b
Planart: Planfeststellung
Planzeichen:
Blattgr.: 297x1350
Einheitungen (Lattmodelle):
Höhen- und Koordinatensystem
DHHN 12
DHDN im System der DB AG

Maßstab: 1:100 / 1:200

EÜ Jurastraße

Draufsicht, Schnitte
km 48,503

Projekt: VDE 8.1 ABS Nürnberg-Ebensfeld
Strecke: 5900 Nürnberg Hbf - Bamberg / 5919 Eltersdorf - Leipzig - Neuwiederitzsch
5110 Strullendorf - Frensdorf