

Verkehrsprojekt Deutsche Einheit Schiene Nr. 8

Ausbautrecke Nürnberg - Ebersfeld

PFA 21 Altendorf - Hirschaid - Strullendorf
Bestand Str. 5900, km 46,000 - km 56,165

Alle Leitungen innerhalb des Wasserschutzgebietes sind mit Schutzrohr zu verlegen.
Alle Schächte sind in abgedichteter Form auszuführen.

Planänderung nach § 73 Abs. 8 VwVfG

ersetzt die 1. Auslegung des Planfeststellungsverfahrens

geändert:
DB Netz AG
Regionalbereich Südost (LNGW/5)


Nürnberg, den 05.04.2019
Alfons Planter

c		
b	Inhalt: Anpassung Zugänge HP Strullendorf, Anpassung VB km 55,0 an PKZ Zukunft, Anpassung Entwässerung und Böschung zw. Aueberg und Stöckweg, Verbleibende SO B505, Verbleibende Hirschaidbrücke, Anpassung Rettungsstange, Anpassung Straße "Am Bahnhof" und Götterstraße	05.04.2019
a	geplante Grenzen für Wasserschutzzonen; Planänderungen Gde. Strullendorf	29.03.2017
Index	Art der Änderung	Datum

Für die Änderung: DB Engineering & Consulting GmbH Region Süd Planung München Richterstraße 3 80634 München		Planverfasser: Ingenieurgesellschaft Planung ABB Nürnberg-Ebersfeld PA21 Hyder Consulting GmbH Oststadt Grünewaldstraße 61-62 10825 Berlin Tel: (030) 87 05 21-0 Fax: (030) 87 05 21-11	Anlagen-Nr.: 15.3 Auftrag-Nr.: Datum Name
Ort, München, 29.03.2017	Ort, Berlin, 30.06.2014	Ort, Nürnberg, 04.04.2019	gepr. 04/2019 W. Schlecht bearb. 04/2019 D. Piotrowski gepr. 04/2019 F. Schlecht

Bauherr: DB Netz AG DB Station&Service AG DB Energie GmbH	Im Namen und für Rechnung des Bauherrn: DB Netz AG Großprojekte VDE 8.1 Projektabschnitt VDE 8.1 ABB Nürnberg - Ebersfeld Nürnberg Datum, Unterschrift: Alfons Planter	Plan-Nr.: 3b Planart: Planfeststellung Planzeichen: Blattgr.: 1350x297 Einwirkungen (Lastmodelle): Höhen- und Koordinatensystem DHHN 12 DHDN im System der DB AG
--	--	---

Maßstab: 1:5000
Lageplan Entwässerung km 50,949 - 56,165
Projekt: VDE 8.1 ABS Nürnberg-Ebersfeld
Strecke: 5900 Nürnberg Hbf - Bamberg / 5919 Eltersdorf - Leipzig - Neuwiederitzsch 5110 Strullendorf - Frensdorf

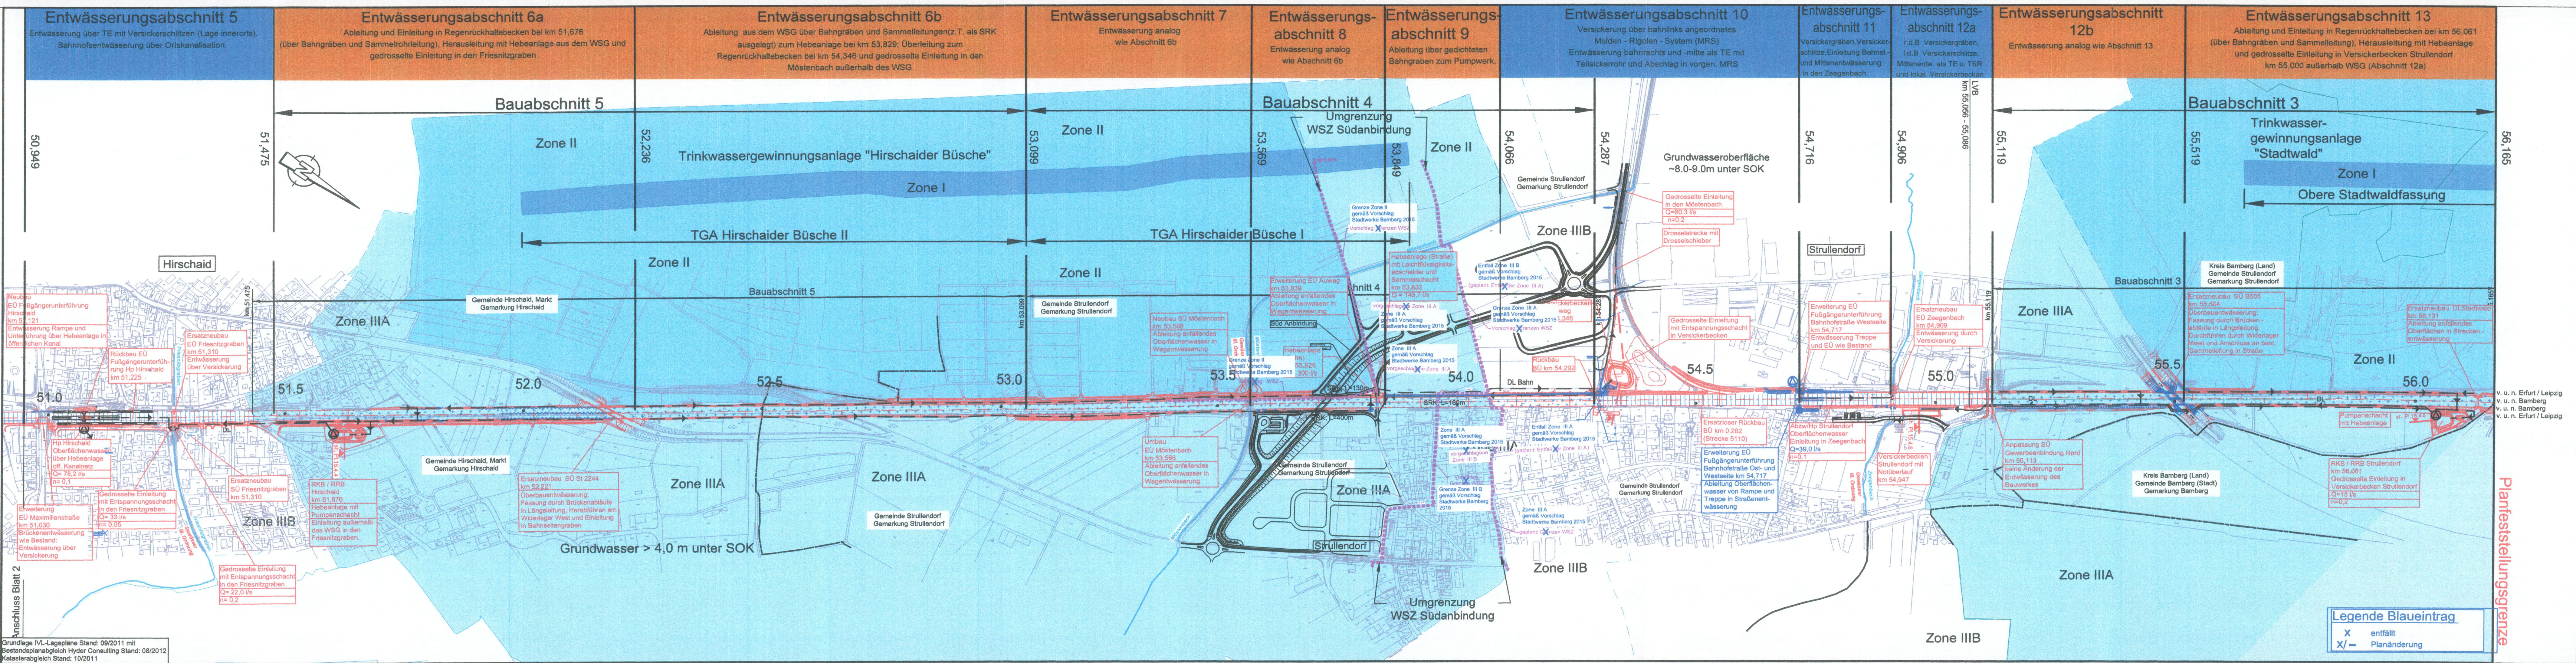

Planfeststellungsgrenze

Legende Blaeintrag
X entfällt
X/- Planänderung

Grundlage VL-Lagepläne Stand: 09/2011 mit Bestandsplanabgleich Hyder Consulting Stand: 08/2012
Katasterabgleich Stand: 10/2011

99.04.2019 17:08 Br-nadik 6822.de:DEM0726.ctb C:\CAD\VL_Vaall\Projekt\ABS_Nürnberg\Projekt\München\10-H00345A_VDE81_Planung_Vaall\Planung_Vaall.dwg - 3_VA_LP_Einbaueintragung_73h